LEGENDA

SYMBOLE I OZNACZENIA:

- Osie konstrukcyjne
- Kota wysokościowa (rzut)
- Kota wysokościowa (przekrój)
- Symbol przekroju
- Wejście do budynku
- Wyjście ewakuacyjne
- Klasa odporności ogniowej
- Min. wymiar otworów w świetle
- Spadki powierzchni
- Szacht instalacyjny
- Kratka kanalizacyjna wg PW/IS
- Kratka kanalizacyjna wg PW/IS
- Wpust dachowy
- Winda
- Klatka schodowa
- Drzwi dymoszczelne na korytarzach
- Układzenie przeciwpożarowe dla ubezpieczeń Ścianka oddzielenia ppoż. EI 30 SC-Siz
- Ścianka oddzielenia ppoż. EI 60 SC-Siz
- Elementy oddzielnej i wydzielenia wnętrz pola zbiorczych (wnętrzowe (między w pomieszczeń) – wydzielone do projektu
- Otwór w stropie powyżej
- Otwór w stropie poniżej
- Otwór w stropie powyżej i poniżej

MATERIAŁY:

- Ściana żelbetowa
- Ściana murowana
- Izolacja termiczna (twarda)
- Beton komórkowy
- Izolacja termiczna (miękka)
- Ściana G-K
- Element istniejący
- Fasada szklana (ałewacja)
- Membrana ETFE (rzut)
- Fasada szklana (rzut)

PRZEGRODY PIONOWE ZEWNETRZNE:

Szczegóły dotyczące warstw przegród znajdują się w części opisowej PW/AW pkt I.5.2

SZ01	Ściana żelbetowa zewnętrzna pod ziemią nieocieplona gr. 30 cm	SZ03	Ściana żelbetowa zewnętrzna ocieplona od wewnątrz płytami mineralnymi z betonu komórkowego gr. 10 cm – element tarcznika, poza zakresem
SZ02	Ściana żelbetowa zewnętrzna dylatacja ocieplona od wewnątrz mineralną płytą z betonu komórkowego gr. 8 cm i od zewnątrz płytami z polistyrenu ekstrudowanego XPS gr. 7 cm	SZ04	Ściana żelbetowa zewnętrzna ocieplona od wewnątrz płytami mineralnymi z betonu komórkowego gr. 10 cm – element tarcznika, poza zakresem
		SZ05	Ściana zewnętrzna z bloczków silikatowych gr. 24 cm ocieplona wełną mineralną gr. 20 cm

PRZEGRODY PIONOWE WEWNETRZNE:

Szczegóły dotyczące warstw przegród znajdują się w części opisowej PW/AW pkt I.5.5

SW01	Ściana z płyt GK 15 cm	SW07	Ściana z płyt GK 15 cm do pom mokrych jednostronnie
SW02	Ściana z płyt GK 25 cm	SW08	Ściana z płyt GK 20 cm do pom mokrych jednostronnie
SW03	Ściana z płyt GK opłytowana jednostronnie	SW09	Ściana murowana silikatowa 15 cm
SW04	Ściana z płyt GK 15 cm do pomieszczeń mokrych	SW10	Ściana żelbetowa 25 cm, 35 cm lub 40 cm
SW05	Ściana z płyt GK 20 cm do pomieszczeń mokrych	SW11	Ściana z płyt GK 21,5 cm akustyczna R_{wA}= 64 dB
SW06	Ściana z płyt GK w szachtach do pomieszczeń mokrych	SW12	Ściana z płyt GK 21,5 cm akustyczna R_{wA}= 64 dB do pom. mokrych jednostronnie
		SW13	Ściana żelbetowa 25 cm dociepiona od wewnątrz pom.

SZKLANE PRZEGRODY PIONOWE WEWNETRZNE:

Szczegóły dotyczące warstw przegród znajdują się w części opisowej PW/AW pkt I.5.6

SS01	Ściana szklana o konstr. alu. ze szkleniem ogniochronnym	SS04	Ściana szklana w formie "lustra weneckiego"
SS02	Ściana szklana o konstr. alu. ze szkleniem potrójnym	SS05	Ściana szklana o konstr. alu. ze szkleniem ogniochronnym bez szprosów
SS03	Ściana szklana o konstr. alu. ze szkleniem podwójnym		

PRZEGRODY POZIOME WEWNETRZNE:

Szczegóły dotyczące warstw przegród znajdują się w części opisowej PW/AW pkt I.5.4

PO01	Podłoga pływająca, wykładzina dywanowa	PO06	Podłoga podniesiona demontowalna elektrostatyczna
PO02	Podłoga pływająca, linoleum	PO07	Podłoga pływająca 20 cm, linoleum
PO03	Podłoga pływająca, jastrych cem. zbroj. impregnowany	PO08	Podłoga pływająca 20 cm, kafle podłogowe
PO04	Podłoga pływająca, beton impregnowany	PO09	Podłoga pływająca, kafle podłogowe
PO05	Podłoga pływająca, brak wykończenia	PO10	Podłoga pływająca 20 cm, beton impregnowany

WYKOŃCZENIE SUFITÓW:

Szczegóły dotyczące warstw przegród znajdują się w części opisowej PW/AW pkt I.6.2

SU01	Sufit podwieszany z wełnowiszących płyt akustycznych	SU05	Sufit podwieszany rastrowy, metalowy, azurowy
SU02	Tynk akustyczny + sufit podwieszany z wełnowiszących płyt akustycznych	SU06	Brak wykończenia, stan surowy
SU03	Tynk akustyczny	SU07	Sufit podwieszany z płyty g-k
SU04	Sufit podwieszany, akustyczny pełny	SU08	Sufit zewnętrzny z kasetonów aluminiowych, lakierowanych

WYKOŃCZENIE ŚCIAN:

Szczegóły dotyczące warstw przegród znajdują się w części opisowej PW/AW pkt I.6.3

SO01	Wykończenie powłoką malarską lateksową	SO07	Wykończenie tynkiem i płytkami rektyfikowanymi na klej
SO02	Wykończenie powłoką malarską tablicową	SO08	Wykończenie okładziną z tafli lustra
SO03	Wykończenie tynkiem i powłoką malarską lateksową	SO09	Wykończenie tynkiem i okładziną z tafli lustra
SO04	Wykończenie powłoką malarską lateksową do pom. mokrych	SO10	Wykończenie ściany w jakości betonu architektonicznego
SO05	Wykończenie tynkiem i powłoką malarską late. do pom. mokrych	SO11	Ścianki gipsetowe z zagęszczonego wysokościeniowego laminatu
SO06	Wykończenie płytkami rektyfikowanymi na klej	SO12	Wykończenie okładziną z paneli akustycznych
		SO13	Obudowa z siatki

WYKOŃCZENIE W OBREBIE KLATEK SCHODOWYCH:

Szczegóły dotyczące warstw przegród znajdują się w części opisowej PW/AW pkt I.6.5

SW01	Wykładzina linoleum	SW03	Beton szlifowany, zabezpieczony impregnatem polimerowym
SW02	Parkiet przemysłowy, dębowy na klej		

Numer rysunku

303-PPK-4-AR-XX-RZ-01-B00

Schemat poglądowy

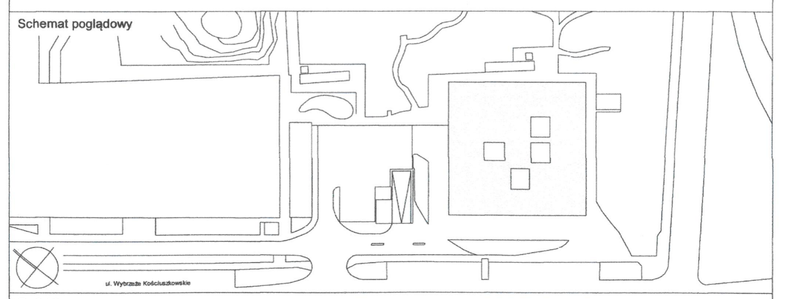

Projekt

Budowa budynku Pracowni Przewrotu Kopernikańskiego w ramach rozbudowy Centrum Nauki Kopernik

działka ew. nr 5/3 obręb 5-04-04 dzielnica Śródmieście, Warszawa

Faza projektu

Projekt wykonawczy

Branża

Architektoniczna

PW/AR

DOKUMENTACJA POWYKONAWCZA

Nazwa arkusza

Parter

Numer rysunku	Indeks zmiany	Status
303-PPK-4-AR-XX-RZ-01-B00	W06	
Data 26.10.2018	**Skala** 1 : 100	**Data zmiany**
Format 594 x 841 mm		
Plik 303-PPK-4-AR	**Opracował** BT, ŁO, WCH	

Inwestor

Centrum Nauki Kopernik

ul. Wybrzeże Kościuszkowskie 20
00-390 Warszawa
tel. +48 22 5964110
info@kopernik.org.pl

Projektant

Heinle, Wischer und Partner Architekci Sp. z o.o.

Plac Solny 4/2
50-060 Wrocław
tel. +48 71 37196 00
fax +48 71 37196 10
wroclaw@heinlewischerpartner.de

Projektant Architektura Specjalność	mgr inż. arch. Edzard Schultz upr. bud. nr W/11/2013 architektoniczna	Podpis
Sprawdzający Architektura Specjalność	mgr inż. arch. Thomas Heinle upr. bud. nr W/55/2007 architektoniczna	Podpis

Kierownik Budowy
Piotr Dykalowicz
upr. bud. PDL/0063/OWOK/ine